


國立嘉義大學

新民校區建築物受信總機位置一覽表

國立嘉義大學新民校區建築物受信總機位置資料表

場所編號	校區別	建築物名稱	位置		頁碼
			空間編號	場所名稱	
A	新民	雲嘉南動物疾病診斷中心	D04-101	機房	01
B	新民	游泳池	辦公室	辦公室	02
C	新民	新民校區A棟	校區大門入口	警衛室	03
D	新民	新民校區B棟	校區大門入口	警衛室	04
E	新民	明德樓	D03-004	門廳	05

編號 A
01

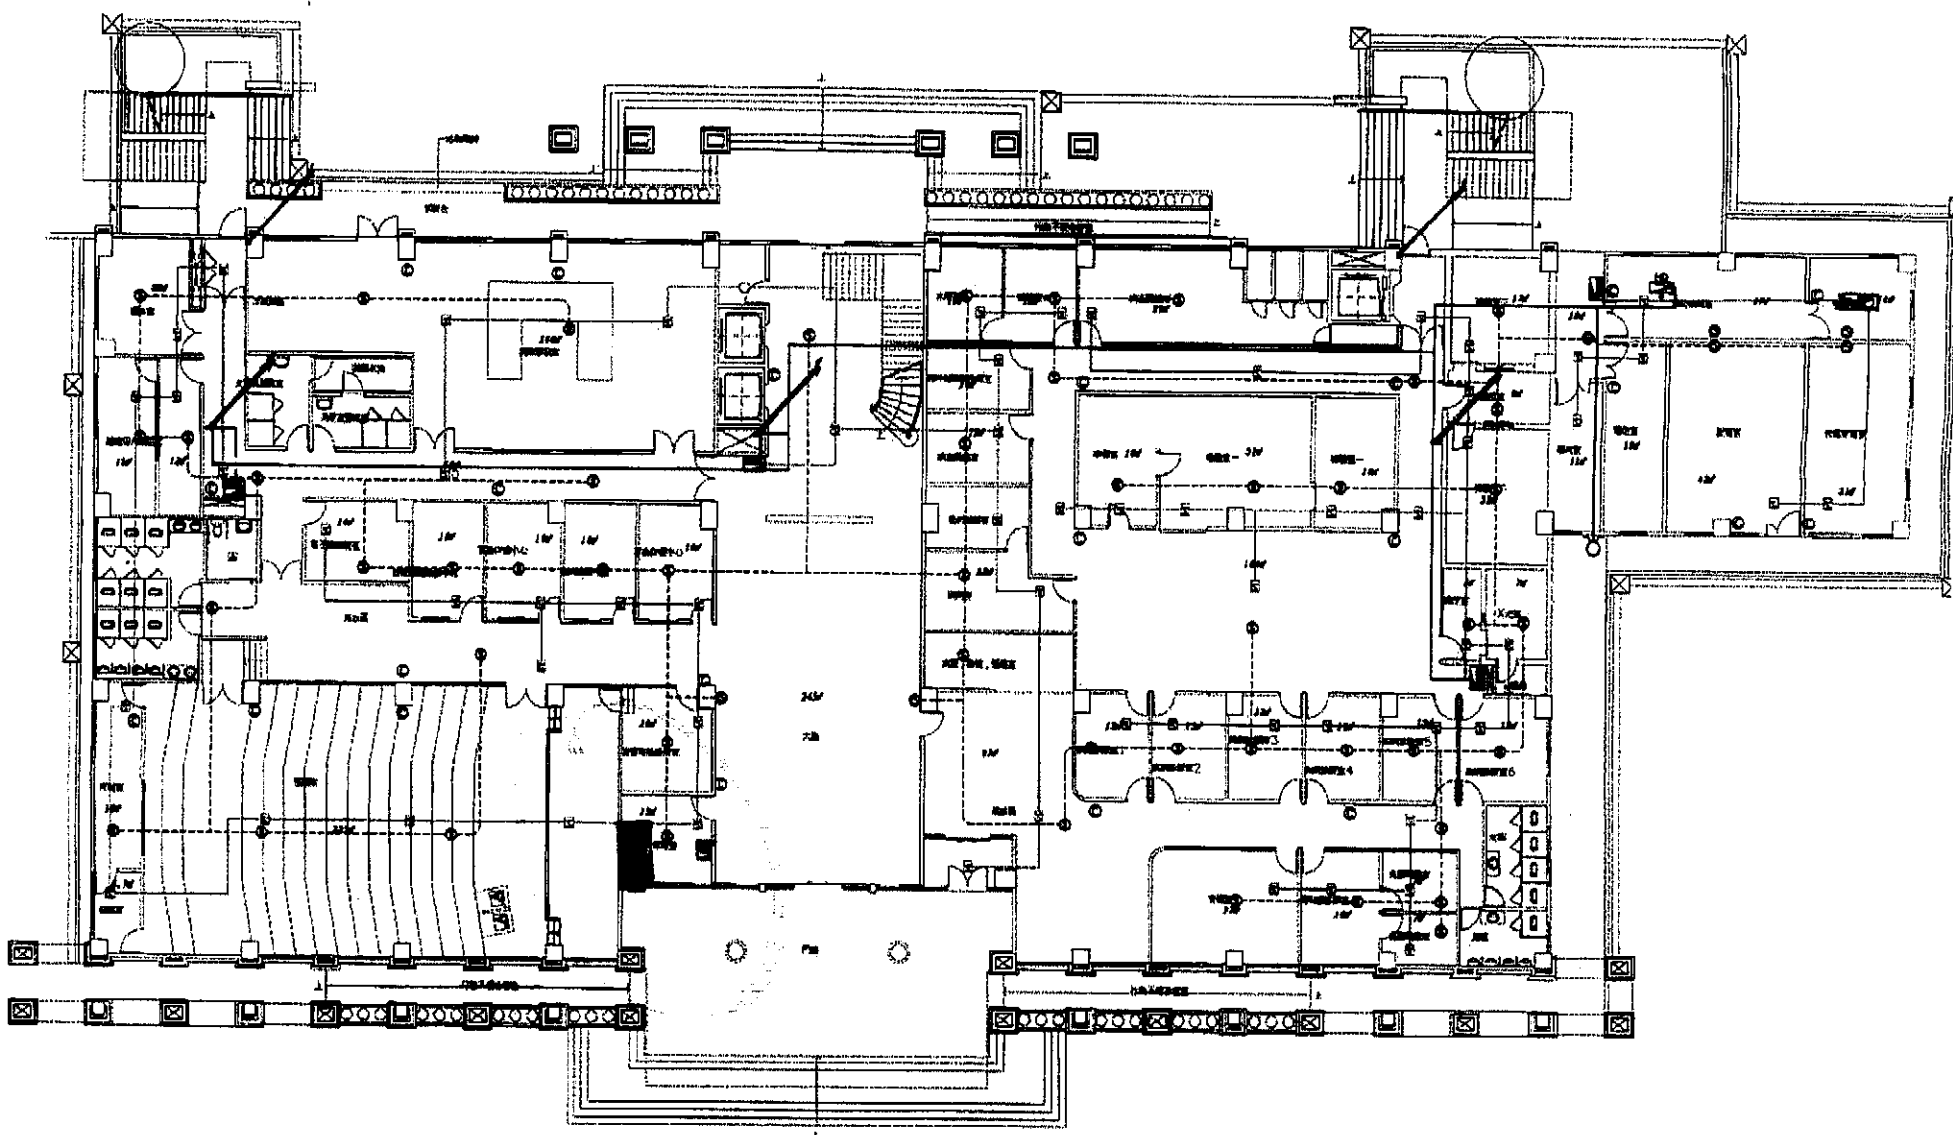

动物疾病诊断中心

01

大觀建築師設計群
張文益建築師事務所
民國 94 年 2 月 7 日

大觀建築師設計群
張文益建築師事務所
民國 94 年 2 月 7 日
TEL: (04) 24720268
FAX: (04) 24715670

WWW/SIGNATURE

工程名稱 / JOB TITLE

國立嘉義大學林校區
游泳池新建工程

圖名 / DRAWING TITLE

圖章 圖內標明特、火警設備平面圖

圖號 / SERIES NO. 圖號 / DRAWING NO.

F-6

比例 / SCALE 1/150 日期 / DATE

繪圖 / CHECKED

繪圖 / DRAWN 設計 / DESIGN

審核 / CHECK NO.

核准 / APPROVED

修改 / REVISION

說明:

1. 本圖係由本所建築師事務所繪製，其內容與設計圖樣一致，如有變更，請洽本所建築師事務所。

消防安全設備設計監造
鄭錦達
消防執照字號 1488 號

竣工圖



地界線

整齊線

壹層室內消防栓、火警設備平面圖 A1-S: 1/150
A2-S: 1/300

編號三
05

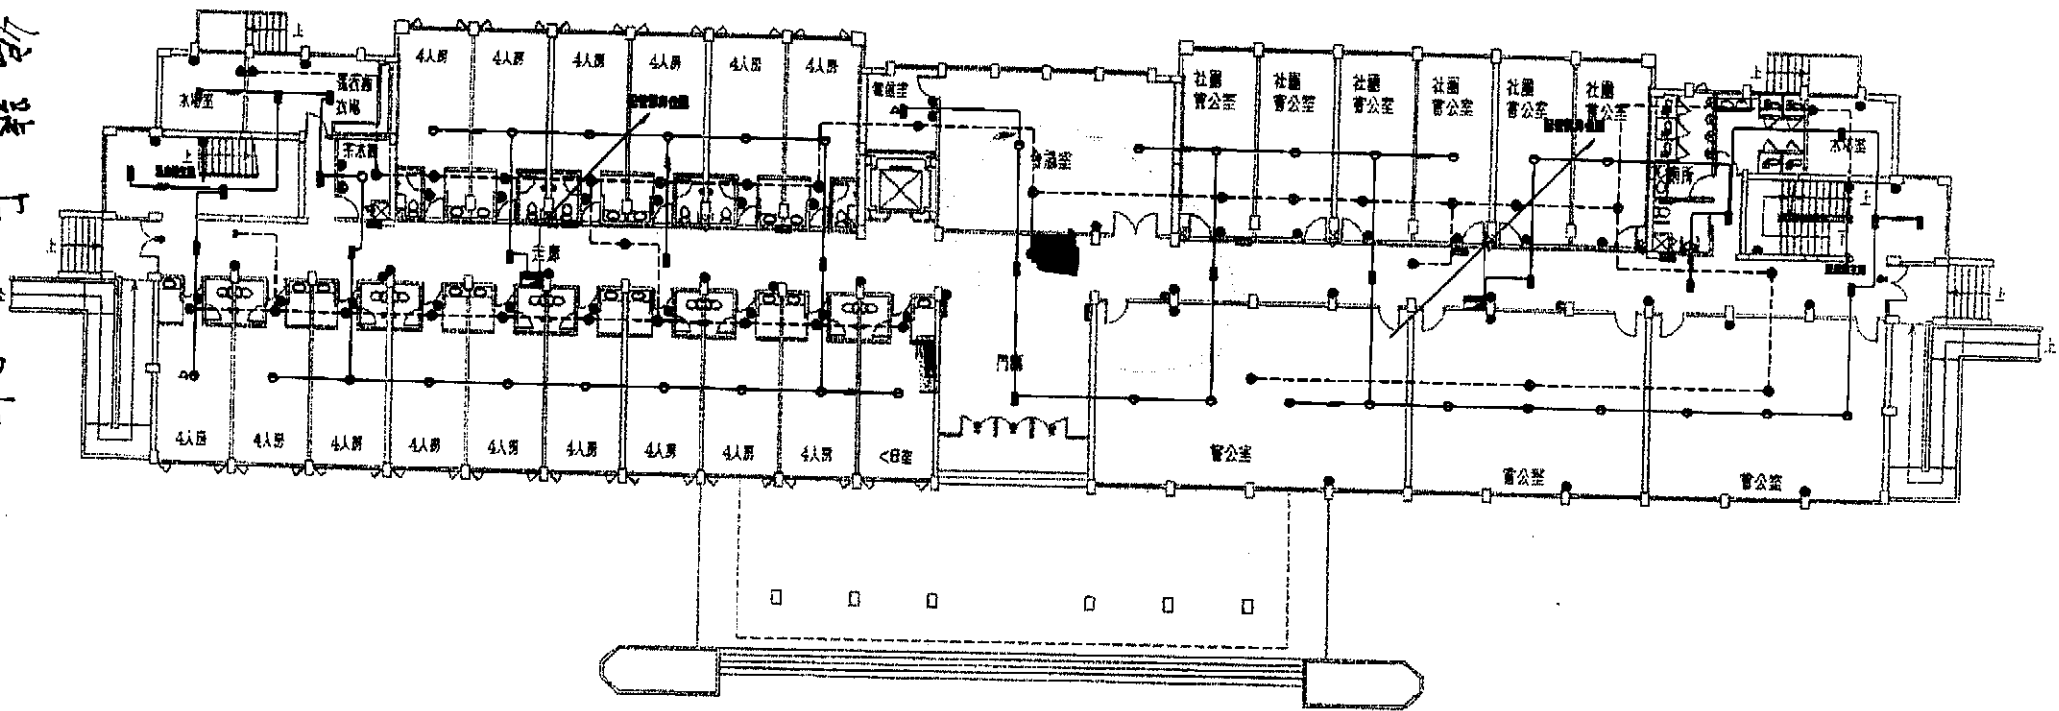

新民校區明德樓 壹層平面圖